



TKK

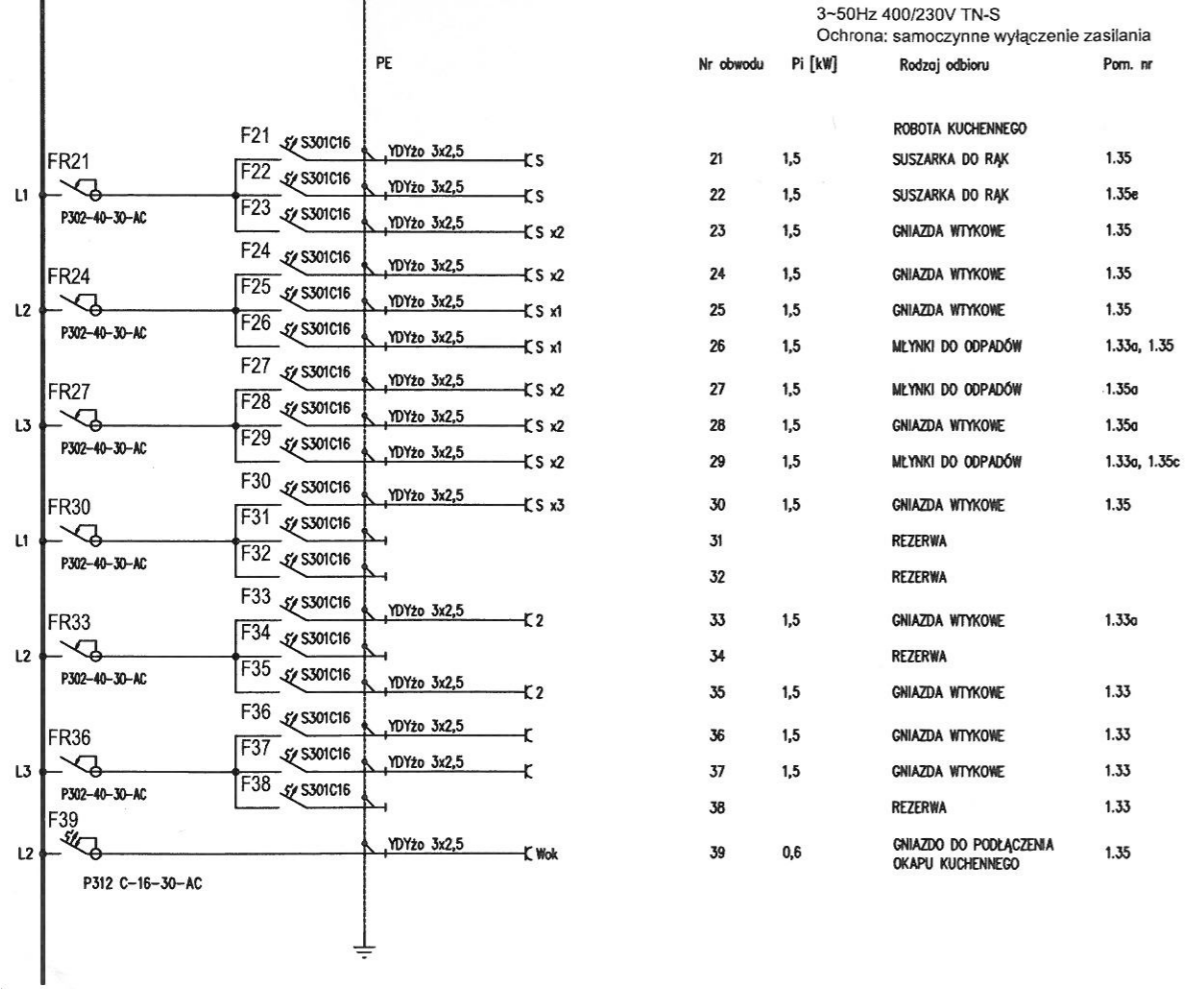

Nr obwodu	Pi [kW]	Rodzaj odbioru	Pom. nr
24	1,5	GNIAZDA WTYKOWE	1.35
25	1,5	GNIAZDA WTYKOWE	1.35
26	1,5	MLYNKI DO ODPADÓW	1.33a, 1.35
27	1,5	MLYNKI DO ODPADÓW	1.35a
28	1,5	GNIAZDA WTYKOWE	1.35a
29	1,5	MLYNKI DO ODPADÓW	1.33a, 1.35c
30	1,5	GNIAZDA WTYKOWE	1.35
31		REZERWA	
32		REZERWA	
33	1,5	GNIAZDA WTYKOWE	1.33a
34		REZERWA	
35	1,5	GNIAZDA WTYKOWE	1.33
36	1,5	GNIAZDA WTYKOWE	1.33
37	1,5	GNIAZDA WTYKOWE	1.33
38		REZERWA	
39	0,6	GNIAZDO DO PODŁĄCZENIA OKAPU KUCHENNEGO	1.35

PROJEKT POWYKONAWCZY ELEKTRYKA	
AUTOR PROJEKTU LBR MŁ. JANI WACHOŁA LBR MŁ. ANITA DROZDZA	UMOWA Lp. pos. nr 120/07 Lp. pos. nr 207/02
DATA 05.11	DATA 05.11
TYTUŁ TKK. Tablica rozdzielcza. Schemat strukturalny.	
PWZ/E	
MAJ 2011	

TKK

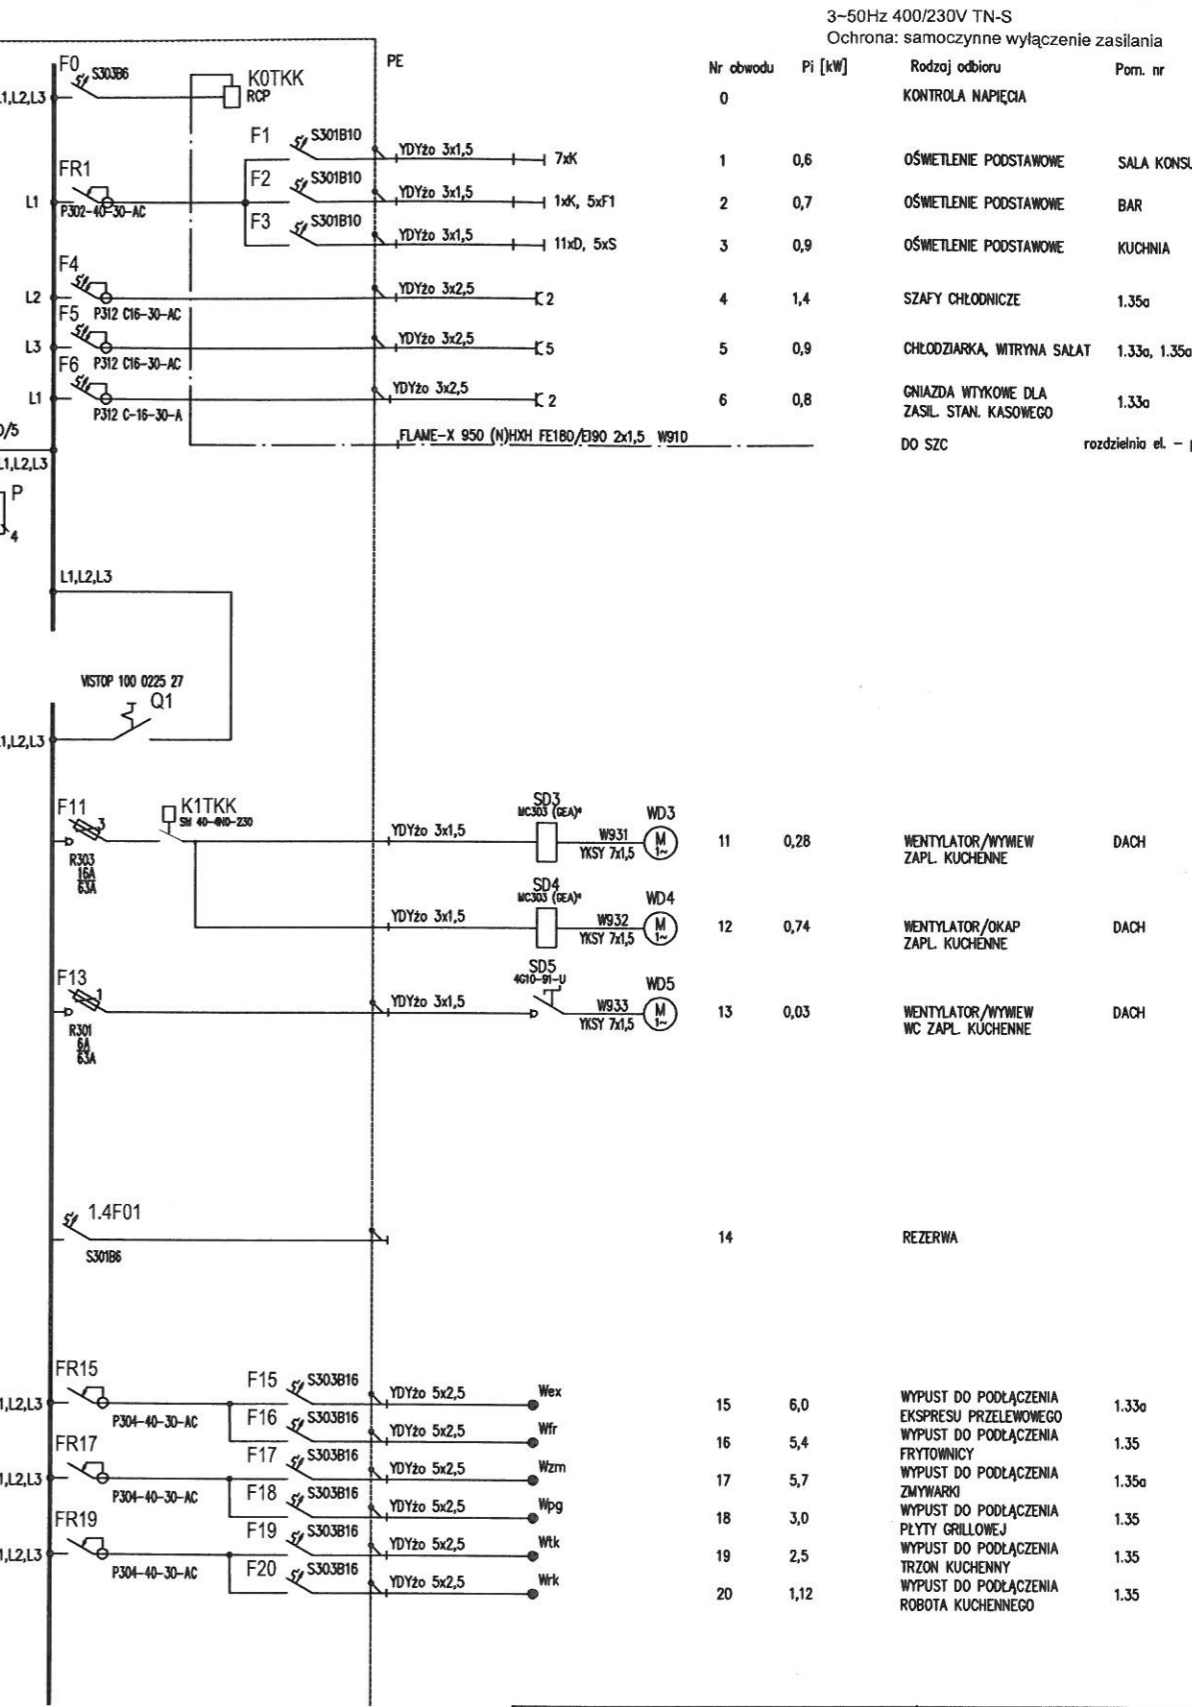

Nr obwodu	Pi [kW]	Rodzaj odbioru	Pom. nr
0		KONTROLA NAPIĘCIA	
1	0,6	OŚWIETLENIE PODSTAWOWE	SALA KONSUMPCJI
2	0,7	OŚWIETLENIE PODSTAWOWE	BAR
3	0,9	OŚWIETLENIE PODSTAWOWE	KUCHNIA
4	1,4	SZAFY CHŁODNICZE	1.35a
5	0,9	CHŁODZIARKA, WTRYNA SALAT	1.33a, 1.35a
6	0,8	GNIAZDA WTYKOWE DLA ZASIL. STAN. KASOWEGO DO SZC	1.33a rozdzielnia et. - piwnice
11	0,28	MENTYLATOR/WYMEW ZAPL. KUCHENNE	DACH
12	0,74	MENTYLATOR/OKAP ZAPL. KUCHENNE	DACH
13	0,03	MENTYLATOR/WYMEW WC ZAPL. KUCHENNE	DACH
14		REZERWA	
15	6,0	WYPUST DO PODŁĄCZENIA EKSPRESU PRZELEWOWEGO	1.33a
16	5,4	WYPUST DO PODŁĄCZENIA FRYTOWNICY	1.35
17	5,7	WYPUST DO PODŁĄCZENIA ZMYWARKI	1.35a
18	3,0	WYPUST DO PODŁĄCZENIA PŁYTY GRILLOWEJ	1.35
19	2,5	WYPUST DO PODŁĄCZENIA TRZON KUCHENNY	1.35
20	1,12	WYPUST DO PODŁĄCZENIA ROBOTA KUCHENNEGO	1.35

- UWAGA:
- W PRZYPADKU ZMIANY WYPOSAŻENIA BUFETU W URZĄDZENIA TECHNOLOGICZNE INSTALACJĘ NALEŻY DOSTOSOWAĆ DO AKTUALNYCH POTRZEB
 - SKRZYNKI STEROWNICZO-ZASILAJĄCE GEA MC303 DOSTARCZANE WRAZ Z WENTYLATORAMI WG PROJEKTU KLIMATYZACJI.

Pi = 57,0 kW
Po = 42,0 kW

PROJEKT POWYKONAWCZY ELEKTRYKA	
AUTOR PROJEKTU LBR MŁ. JANI WACHOŁA LBR MŁ. ANITA DROZDZA	UMOWA Lp. pos. nr 120/07 Lp. pos. nr 207/02
DATA 05.11	DATA 05.11
TYTUŁ TKK. Tablica rozdzielcza. Schemat strukturalny.	
PWZ/E	
MAJ 2011	